

LEGENDE:

TRÄGERE BAUTEILE LAUT STATIKPROJEKT HAUSTECHNIK LAUT HAUSTECHNIPROJEKT I
 +000 ± 2511,11 W.N.H.H

A₃ B₃ C₃ D₃

BESTANDSPLAN

PROJEKT
**BILDUNGSZENTRUM
 DES ÖSTERREICHISCHEN GEWERKSCHAFTSBUNDES
 PALAIS AN DER STRUHLHOFSTIEGE**
 12. 02. 021. NR. 07. 045. 02. 02. ALBENBURG

PLANNUMMER
GRUNDRISS ERDGESCHOSS, 1. STOCK

BEZEICHNUNG


GRUNDZEICHNER
 DANKO
 BAUKONSTRUKTIONEN
 1070 Wien, Reichmanngasse 1

PLANVERFÄSSER
 Ingrid Müller
 BAUKONSTRUKTIONEN
 1070 Wien, Reichmanngasse 1


MISSTAB	DATEI	SET	GRÖ	LAUF	PROJEKT
1:100	24.03.09	FEJ	WA	3.7.0	05

ARCHITEKT
 DIPL.-ING. GERHARD STEPFEL
 1070 Wien, N. Th. 104. 05. 0122. e-mail: gerhard.stepfel@gaeb.at

1070 Wien, 1000 0204

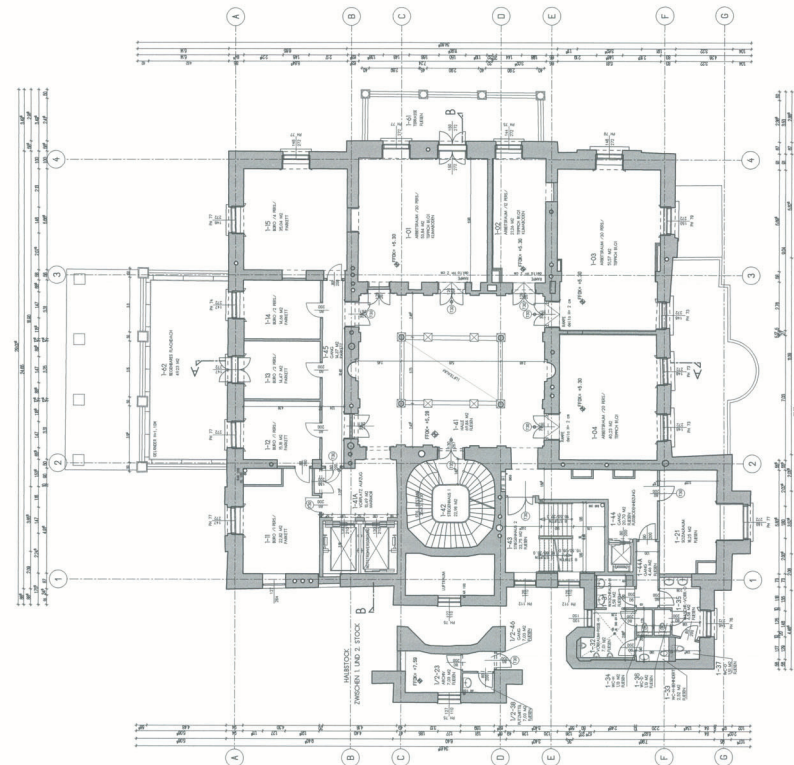

1. STOCK

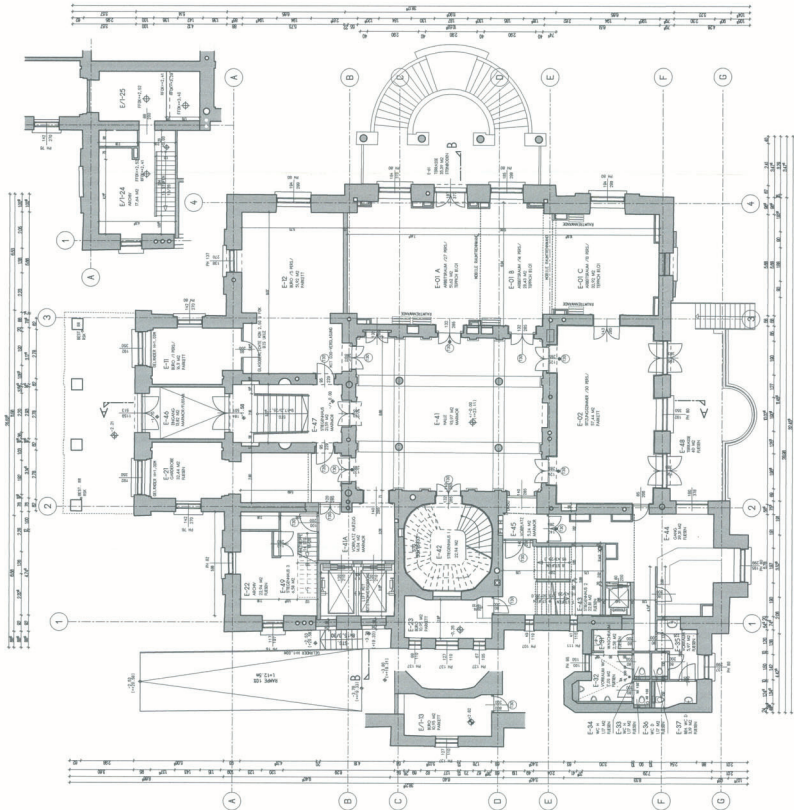

ERDGESCHOSS