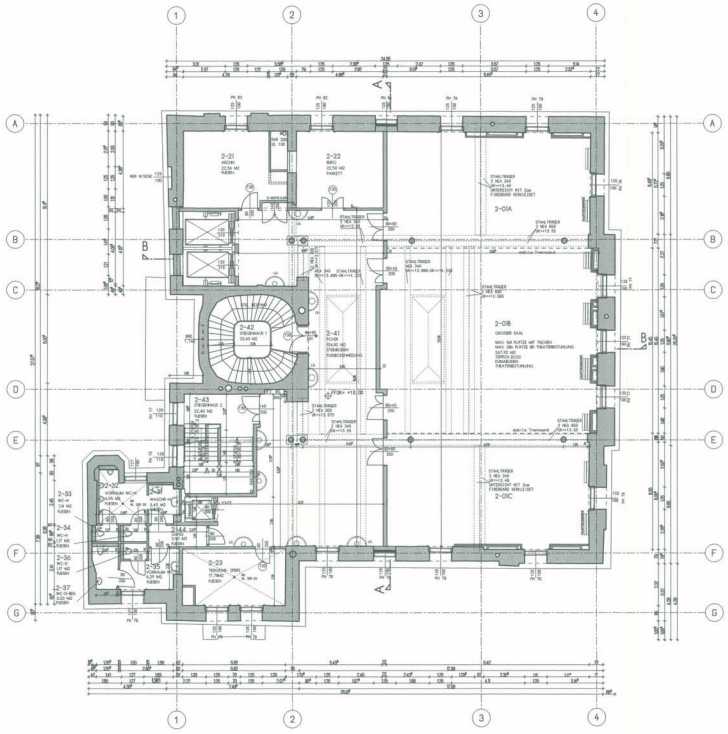

2.STOCK

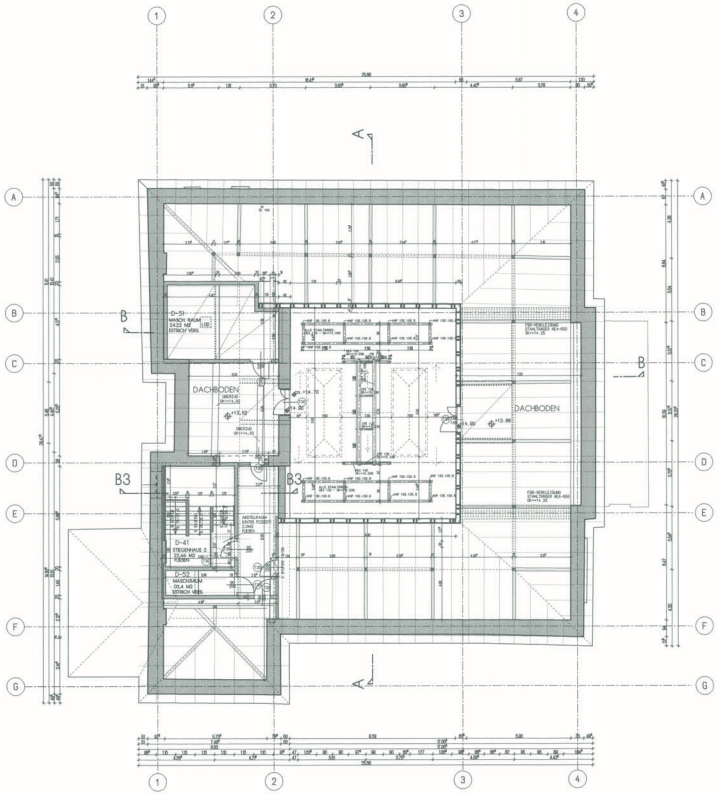

DACHGESCHOSS

LEGENDE :

ALLE INNENLIEGENDEN SANITÄR- UND SONSTIGE NEBENRÄUME OHNE FENSTER SIND MECHANISCH BE- UND ENTLÜFTET

HEIZUNG ANSCHLUSS AN FERNWÄRME
MISCHWASSER- KANALANSCHLUSS VORHANDEN
LIFTTÜREN NACH ÖN 4102, TEIL 5
DIN 18091 MIT DOPPELWANDIGEN HOHLRAUM
NOT- UND ZUSATZBELEUCHTUNG
BEIDSEITIGES GELÄNDER BEI INNENLIEGENDEN STIEGEN

TRAGENDE BAUTEILE LAUT STATIKPROJEKT! HAUSTECHNIK LAUT HAUSTECHNIKPROJEKT !
+-0.00 = 213,11 ü. Wr.Null

A4 | B4 | C4 | D4

BESTANDSPLAN

PROJEKT
BILDUNGSZENTRUM DES ÖSTERREICHISCHEN GEWERKSCHAFTSBUNDES PALAIS AN DER STRUDLHOFSTIEGE
1090 WIEN, STRUDLHOFGASSE 10
EZ 1012 GST-NR. 127 und 128, KG ALSERGRUND

PLANINHALT
GRUNDRISS 2.STOCK, DACHGESCHOSS

BEHÖRDE

GRUNDEIGENTÜMER
BAWAG Leasing Gesellschaft m.b.H. & Co. Immobilien und Anlagen KG
1010 Wien, Fleischmarkt 1

BAUWERBER

PLANVERFASSER

BAUFÜHRER
Innerebner - Maier
Hochbau-Gesellschaft m.b.H.
5511 Oberlungau, Handelsstr. 25
Tel. 06251/2068, Fax 06251/4068

MASSTAB	BAUTEIL	DATUM	GEZ.	GEPR.	L.NR.	PL.NR.	PROJ.NR.
1 : 100		24.09.99	HED	WA	4 / 6	264	85

ARCHITEKT
Staatlich befugter und beeideter Zivilingenieur
DIPL.ING. GERHARD STEFFEL
Palais Auersperg 1080 Wien Trautengasse 1
Tel. (01) 405 76 71 Fax 405 76 71/22 e-mail: patrizidlhofweteffel.at
ZT

h/b = 841 / 1189 (DIN)

AUFM-FT